



植森大樓 5 樓喜相逢平面圖

因為原負責人為陳明德，變更為黃玄易，經市府勘查發現大門有門縫，需復原。

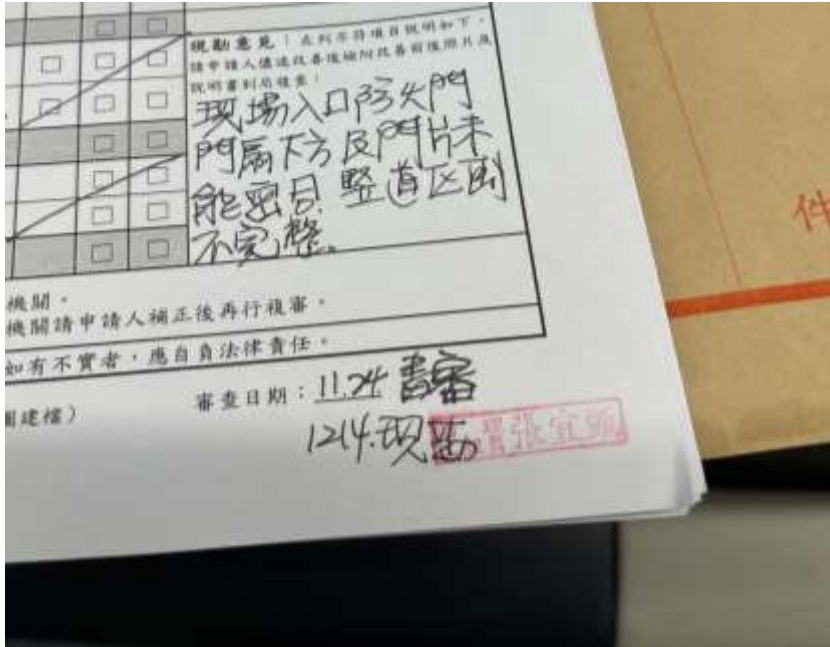

87 年原大門竣工圖

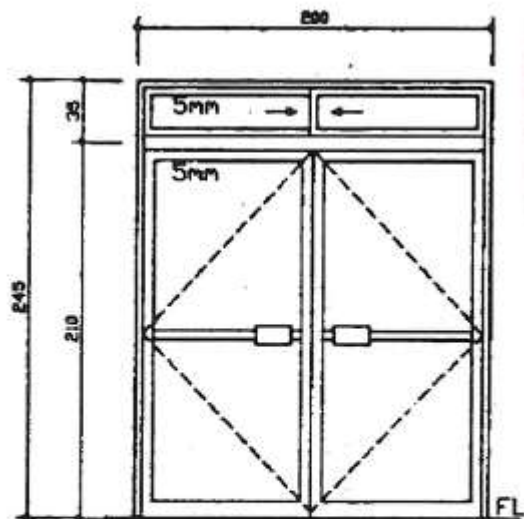

鋁門 SCALE 1/30

102 年室修是依原門申請，所以並無變更。

今門現況如下：

